


## Skala 1:500

Sekcja mapy zasadniczej : 20,08,1812,1813,1814  
-1334,-1343

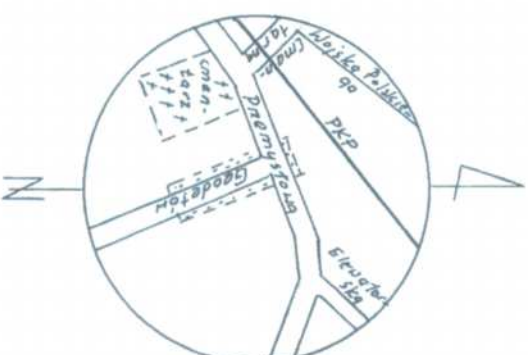

L. ks. rob. 76/2009  
Wykonawca :

PRZEDSIĘBIORSTWO GEODEZYJNE  
"LIBELA" S.C.  
K.Ciechanowicz, M.Wałesko  
15-950 Białystok ul. Sienkiewicza 55A  
tel. (085) 67-52-648  
REGON 050223020 NIP 966-05-90-857

Marek Waleśko  
Zaś. Kwalif. 719  
Tel. 502594313  
*Marek Waleśko*

Mapa aktualna na dzień: 20.05.2009

*Grajewie*  
STAROSTWO POWIATOWE W BIAŁYMSTOKU

W obszarze omawianym linia — — / potwierdzono w terenie aktualność treści mapy zasadniczej / dokonano aktualizacji treści mapy zasadniczej / Dokumenty / potwierdzające aktualność mapy / z pomiaru uzupełniono \* przyjeżdżo do zasobu powiatowego w dniu 2.8.05.2009. i zrewidowano pod nr 1.3.84. 01.12.2009.



NINIEJSZY DOKUMENT MOŻE SŁUŻYĆ DO CELÓW PROJEKTOWYCH

Projektowane obiekty budowlane wymagające pozwolenia na budowę podlegają wytyczeniu inwentaryzacji powykonawczej przez jednostki uprawnione do wykonywania prac geodezyjnych.

nowa III klasy

1187- ul. Geodetów dz. nr 3053/4  
1188-ul. Geodetów obok dz. nr 3055/1  
1189 ul. Geodetów obok dz. nr 3058  
1165-ul.Przemysłowa  
116501 — " — w ogr. dz.nr3005/  
116503 — " — " — 3012/3  
116505 — " — " — 3012/1

**PLAN SYTUACYJNY 1:500**  
**DOJAZD Nr 2 do ul. GEODETÓW w GRAJEWIE**

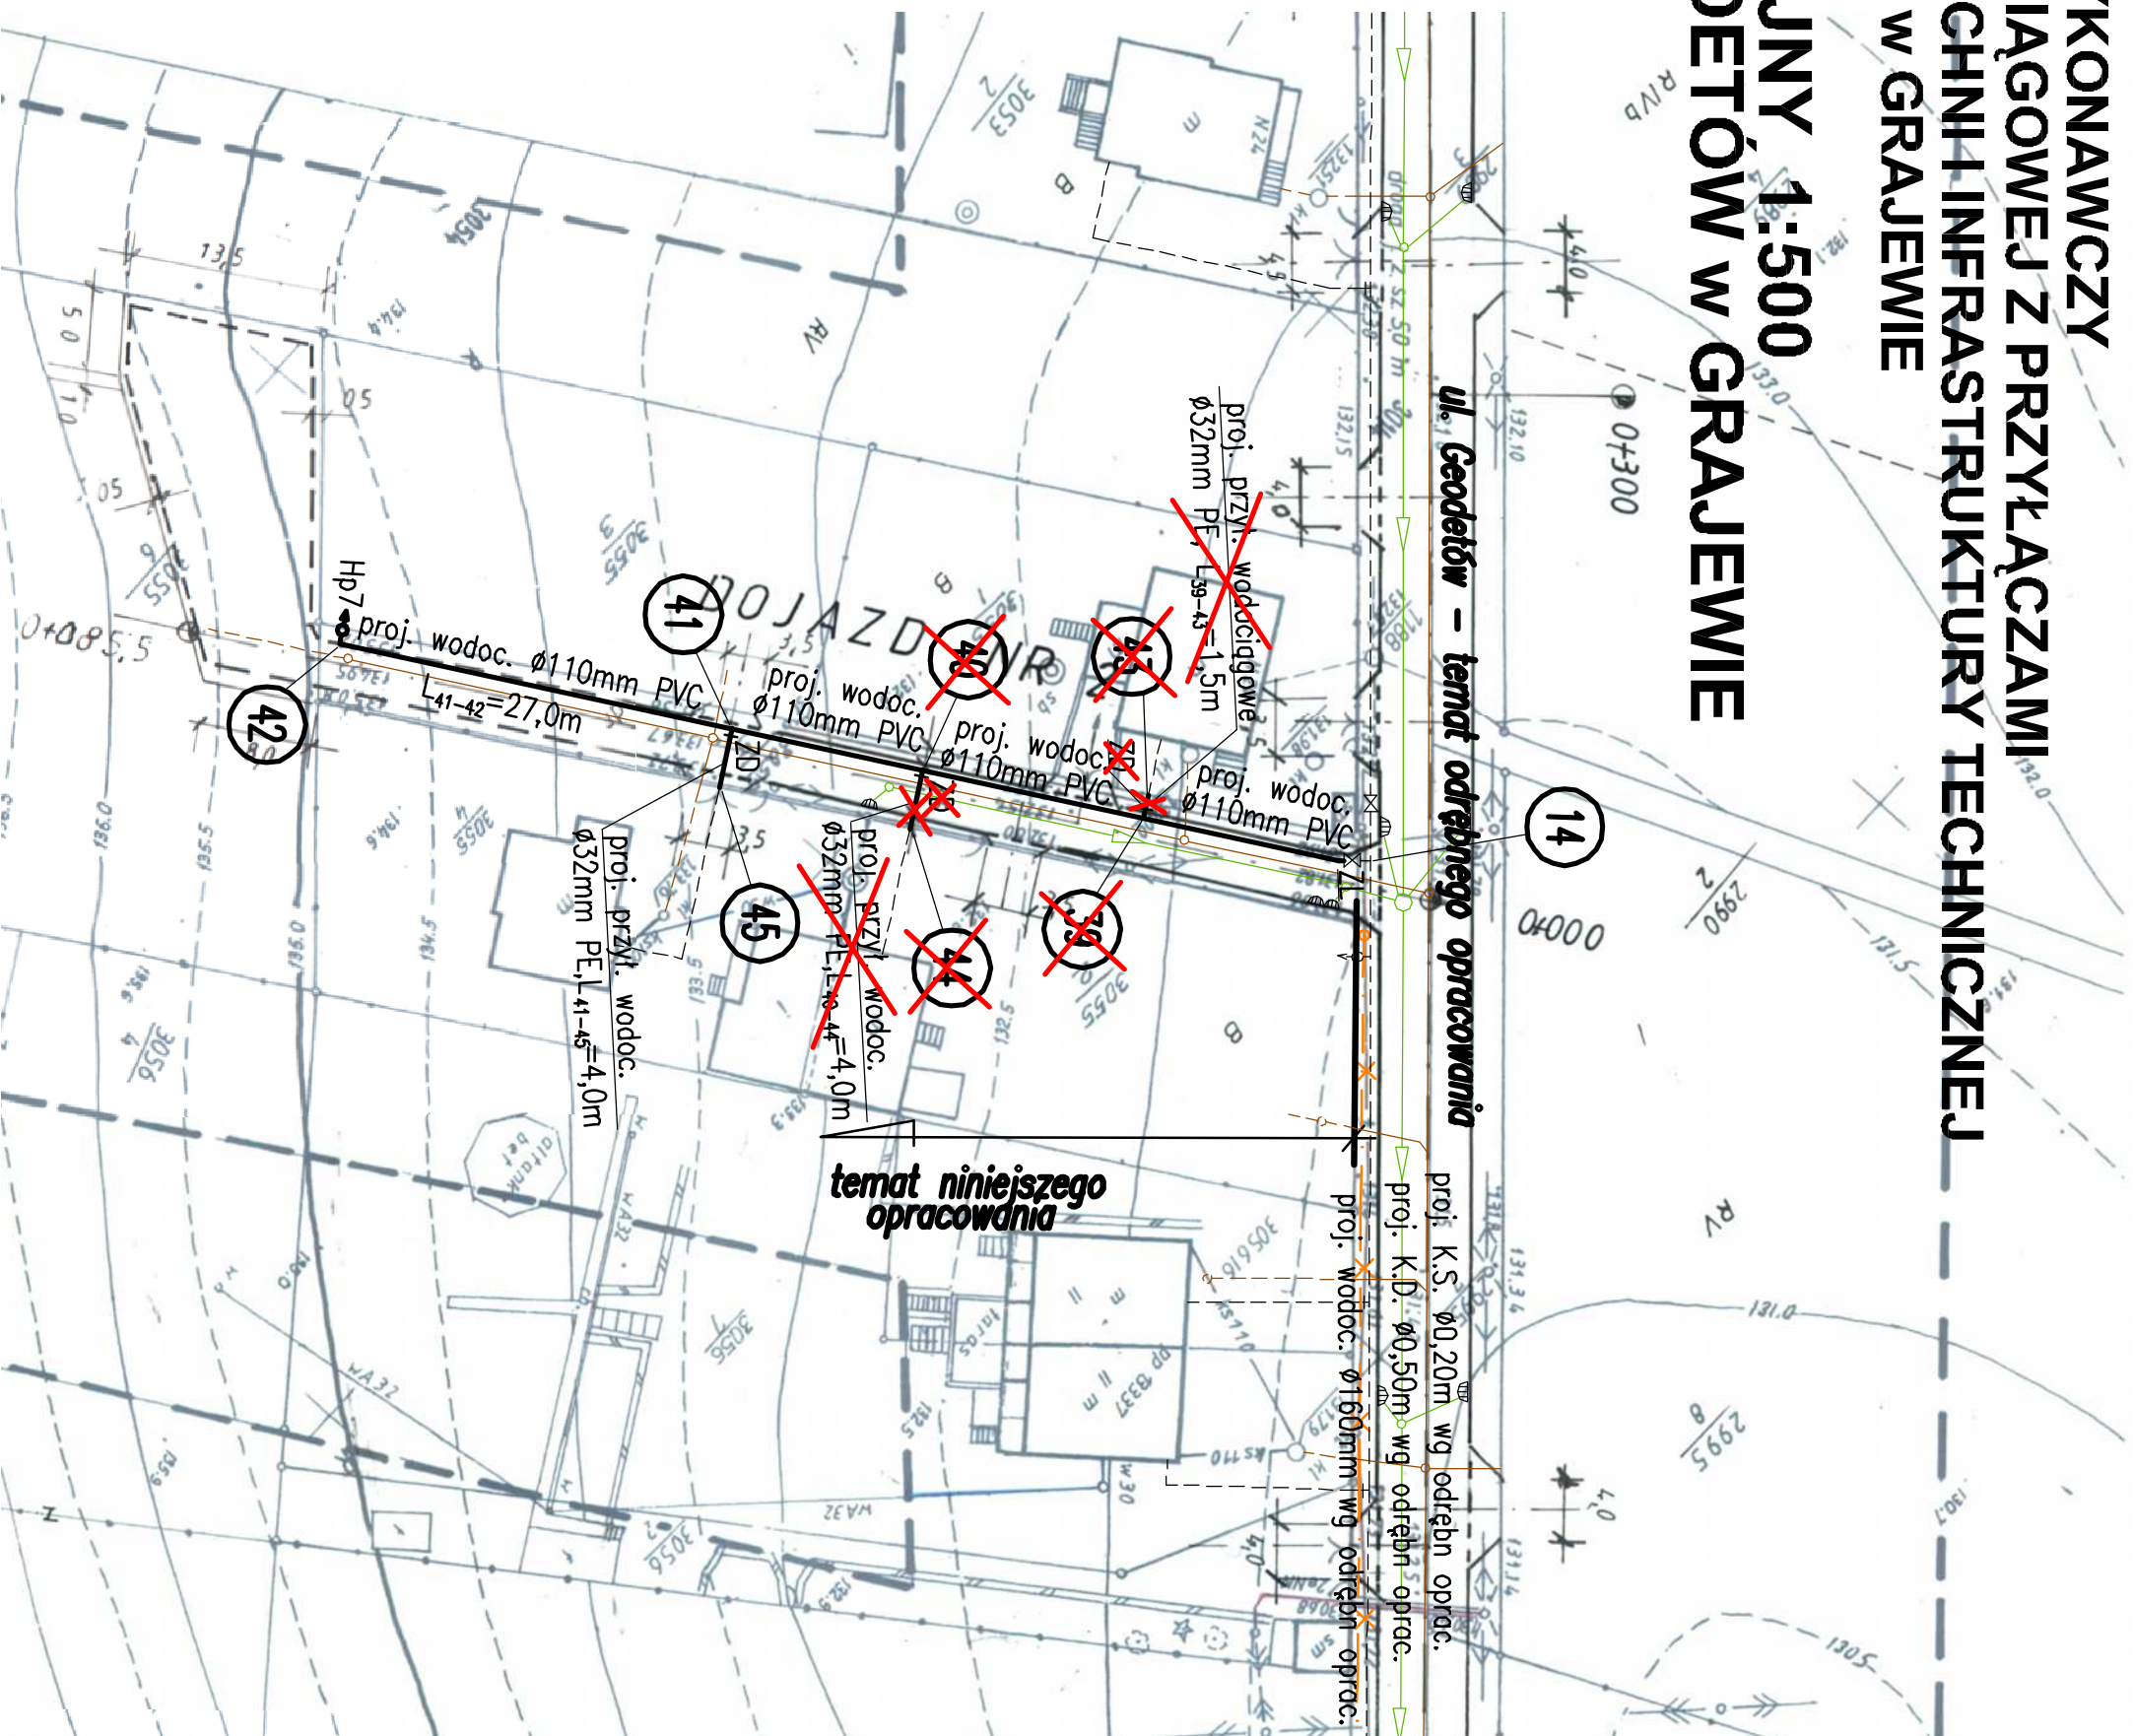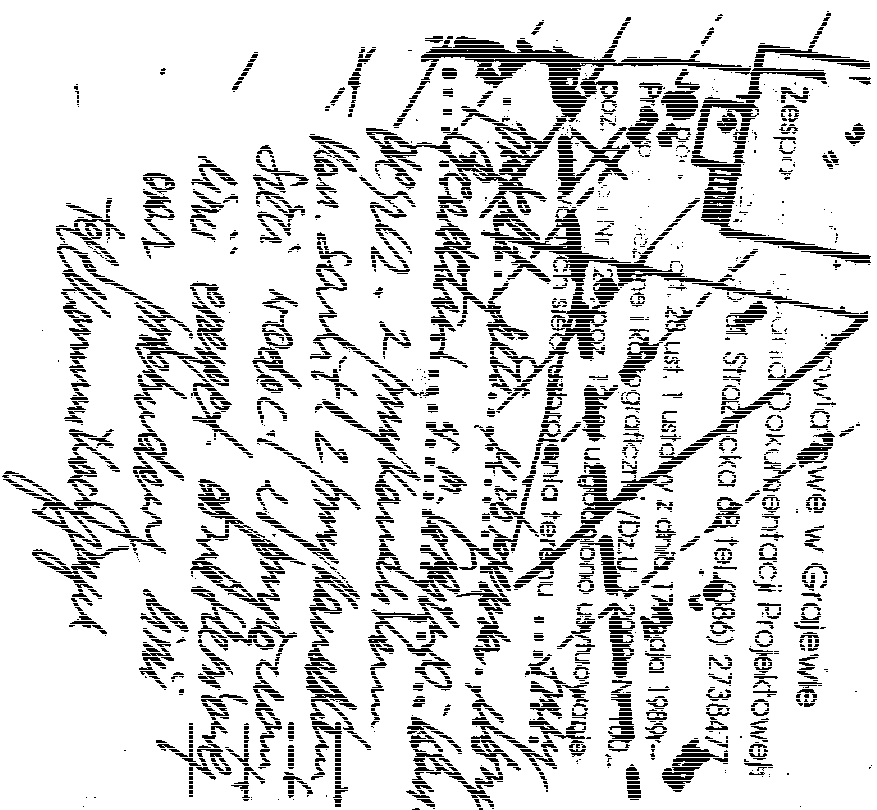

**ZAKŁAD WODOCIĄGÓW  
I KANALIZACJI  
19-200 GRAJEWO  
ul. Stenkiewicza 34**

Uzgodinica 7. B


Fig. 1. Waldemar Czupryński

## tematy odrębnych opracowań

**temat niniejszego opracowania**

## Oznaczenia:

- proj. sieć wodociągowa
- proj. przyłącza wodociągowe (w pasie drogowym tj. do linii ogrodzenia)
- proj. zasuw liniowe i domowe
- proj. hydranty

- proj. sieć wodociągowa z przyłączami w ul. Geodetów (odrębne opracowanie)
- perspektywiczne przyłącza wodociągowe na terenie prywatnych posesji
- wg odrębnego opracowania (nie jest tematem niniejszego opracowania)
- projektowane krawężniki
- projektowane krawężniki obniżone
- projektowane obrzeża betonowe
- istn. kabel telefoniczny do demontażu
- projektowany kabel telefoniczny doziemny(td1-td11)
- proj. sieć K.S. z przykanalikami wg odręb. proj.
- proj. sieć kanalizacji deszczowej wg odręb. projektu
- proj. przykanaliki kanalizacji deszczowej
- proj. studzienki ściekowe (wpusty uliczne)

[illegible]