Orange Polska S.A.
Dostarczanie i Serwis Usług
Wydział Ewidencji i Zarządzania Danymi
o Infrastrukturze 3 - Warszawa
ul. Brzeska 24, 03-737 Warszawa

Uzgodniono projekt drogowy ...budowa nawierzchni ul. Reymonta w Grajewie...
pod następującymi warunkami:
- prace ziemne w pobliżu istniejących urządzeń telekomunikacyjnych wykonać ręcznie,
- zachować minimum 0,6 m przykrycia urządzeń telekomunikacyjnych,
- w przypadku braku wymaganej głębokości naszych urządzeń należy w obecności pracownika ..... wykonać ich regulację,
- wykonać regulację studni telefonicznych,
- zagęszczanie gruntu wykonać w taki sposób, aby nie uszkodzić urządzeń telekomunikacyjnych,
wszelkie konsekwencje finansowe i prawne w przypadku uszkodzenia naszych urządzeń poniesie inwestor inwestycji podstawowej.

Inwestor jest zobowiązany zgłosić do Orange Polska S.A. prace min. na 14 dni przed przystąpieniem do robót. Tryb i zasady zgłoszenia dostępne są na stronie: www.orange.pl/wnioseksonadzor. Wykonywanie prac na sieci Orange Polska S.A. bez zgłoszenia jest naruszeniem własności Orange Polska S.A. i będzie zgłaszane organom ścigania!

Uzg. 12735/2014 20.03.2014

MAPA SYTUACYJNO – WYSOKOŚCIOWA
(DO CELÓW PROJEKTOWYCH)
Skala 1 : 500

dz. 698
Ulica: Reymonta
Miasto: Grajewo
Powiat: Grajewo
Województwo: podlaskie

Sekcja mapy zasadniczej : 20.08.0343, 0821
Mapa w układzie lokalnym (Grajewo)
Układ wysokościowy Amsterdam
Nie badano KW– inwestycja liniowa

Niniejszy wtórnik sporządził Geodeta Uprawniony (nr upr. 13148) Bożenna Dobrowolska na podstawie materiałów archiwalnych znajdujących się w zasobie Powiatowego Ośrodka Dokumentacji Geodezyjnej i Kartograficznej w Grajewie oraz własnego pomiaru uzupełniającego z roku 2014.

UWAGA: kolorem zielonym oznaczono punkty szczegółowej osnowy geodezyjnej o numerach 10540S objęte ochroną prawną, których zniszczenie podlega karze grzywny zgodnie z Ustawą Prawo Geodezyjne i Kartograficzne z dnia 17 maja 1989 r. Art. 48.1.3 (Dz. U. Nr 30, poz.163 z późniejszymi zmianami)

Poza wykazanymi na niniejszej mapie urządzeniami podziemnymi nie wyklucza się istnienia w terenie również innych urządzeń podziemnych, dla których nie dokonano geodezyjnych pomiarów powykonawczych zgodnie z Art. 27 Ustawy z dn. 17 maja 1989 roku Prawo Geodezyjne i kartograficzne (Dz. U. z 1989r. Nr 30 poz. 163 z późn. zm.)

Wtórnik aktualny w zakresie — na dn. 2014–02–21
Nr rob.13148/S/02/2014 — Szkic orientacji
Wykonawca: — Skala 1: 50 000

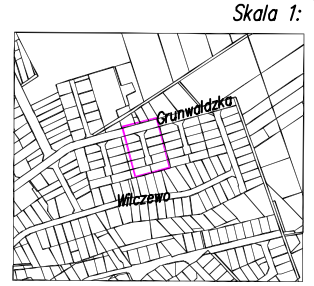

Big Druk Geo Bożenna Dobrowolska
19-200 Grajewo, os. Centrum 3/16
tel. 502 299 969, tel./fax 86 272 49 55
e-mail: bozenadobro@wp.pl
NIP 7190004682 REGON 450127597
GEODETA UPRAWNIONY
mgr inż. Bożenna Dobrowolska
Świadectwo M.G.P.I B. nr 13148

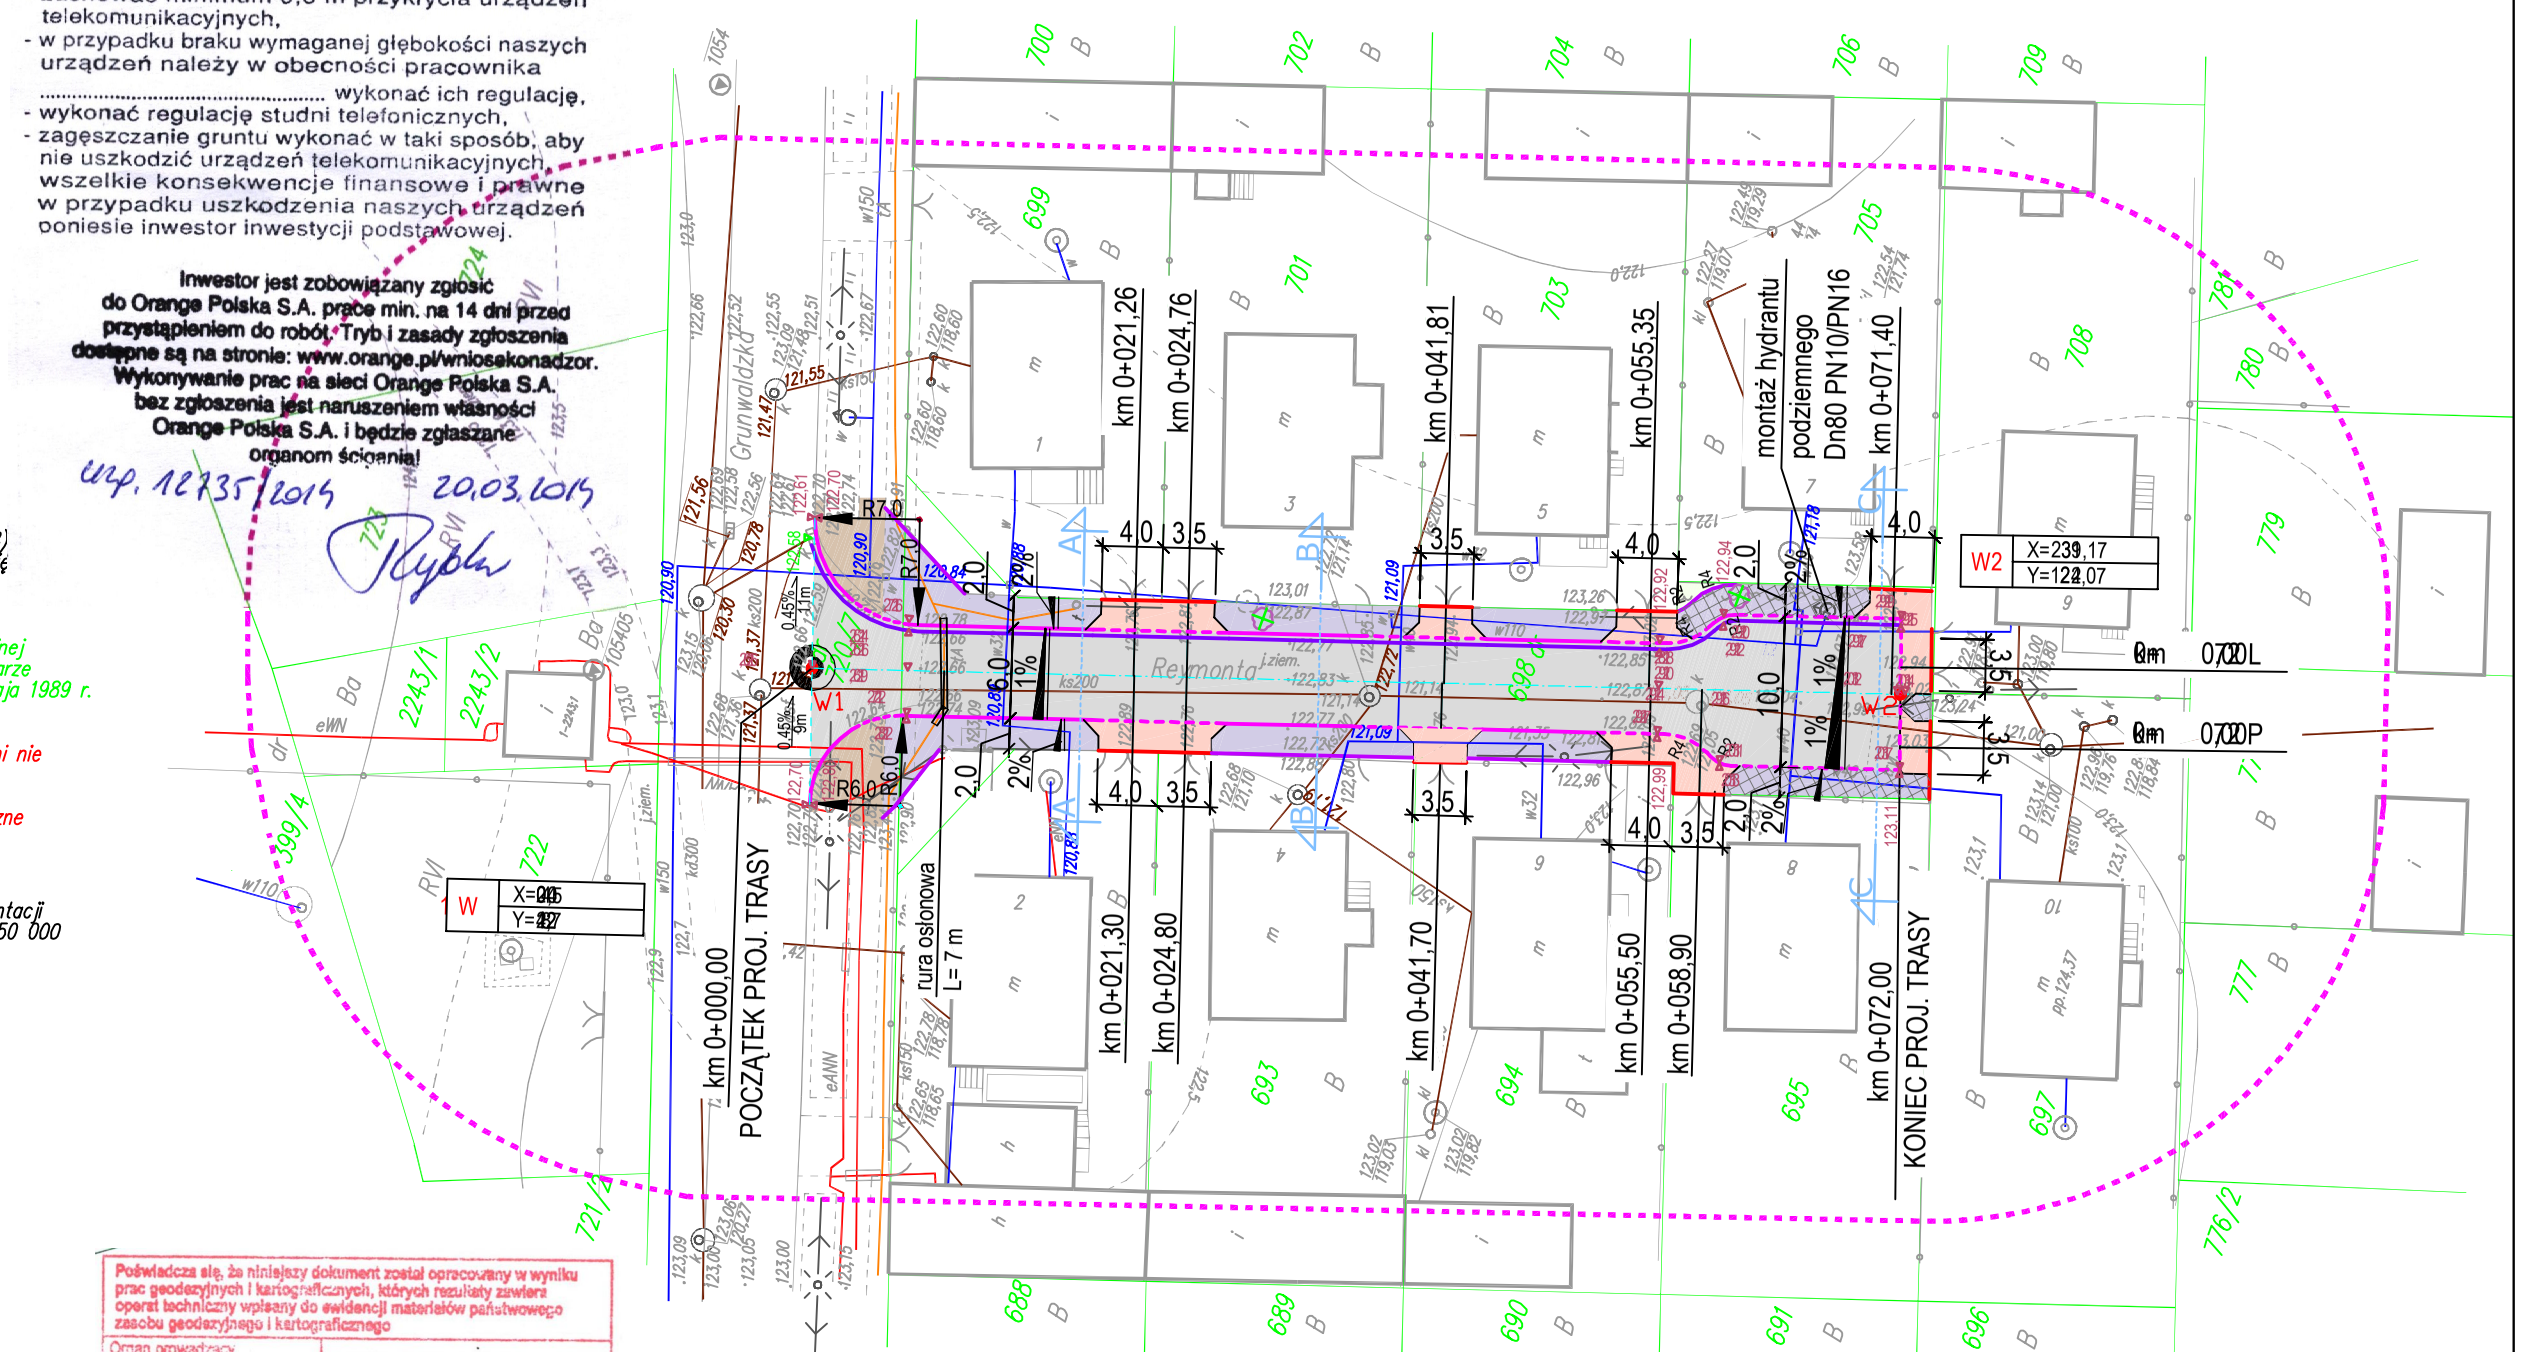

Poświadcza się, że niniejszy dokument został opracowany w wyniku prac geodezyjnych i kartograficznych, których rezultaty zawiera operat techniczny wpisany do ewidencji materiałów państwowego zasobu geodezyjnego i kartograficznego

Organ prowadzący państwowy zasób geodezyjny i kartograficzny	STAROSTA GRAJEWSKI
Identyfikator ewidencyjny materiału zasobu	P.2004.2014.135
Data wpisania operatu technicz. do ewidencji materiałów zasobu	2014.03.07
Imię i nazwisko osoby reprezentującej organ	Z up. Starosty Janina Katarzyna Koda INSPEKTOR

projektowane:

- jezdnia o nawierzchni z kostki bet. gr. 8 cm koloru szarego
- wjazdy o nawierzchni z kostki bet. gr. 8 cm koloru czerwonego
- nawierzchnia chodnika z kostki bet. gr. 6 cm koloru grafitowego
- pasy zieleni
- chodnik z płytek bet. 35x35x5cm do przełożenia
- chodnik o konstrukcji wzmocnionej
- krawężniki betonowe o wym. 15x30cm - wystające
- krawężniki betonowe o wym. 15x22cm - najazdowe
- obrzeże betonowe 8/30 cm
- obrzeże betonowe 6/20 cm
- ściek z kostki betonowej szerokości 20 cm
- rura ochronna HDPE 110/4,2

PGE Dystrybucja S.A.
Oddział Białystok
Rejon Energetyczny Łomża
18-400 Łomża, ul. Al. Legionów 157
tel. (86) 218 34 01, fax (86) 476 62 00
Uzgodniono w/g rysunku
18.03.2014
Rejon Energetyczny Łomża
Wydział Majątku Sieciowego
Samodzielny referent ds. sieci
Wojciech Konopka

istniejące:

- kabel telefoniczny
- słup telefoniczny
- kabel energetyczny
- słup linii napowietrznej
- słup oświetleniowy
- wodociąg
- kanalizacja sanitarna
- kanalizacja deszczowa
- drzewa do usunięcia

Uzgodniono uwzględnić zamianę hydrantu nadziemnego na podziemny.
KIEROWNIK DZIAŁU TECHNICZNEGO
nr upr. UAN/342-14/91
LOM-65 UNA-7342-28/98
mgr inż. Waldemar Czapla

PPI PROJEKT
Bogusław Lipiński
Plac Rzędziana 17, 19-222 Wąsosz
tel.: 0 663 710 715, e-mail: ppiprojekt@wp.pl

Inwestor:	Miasto Grajewo ul. Strażacka 6A, 19-200 Grajewo	Nr rys: 3
Temat:	BUDOWA NAWIERZCHNI I ODWODNIENIA W UL. REYMONTA W GRAJEWIE	
Nazwa rys:	**PLAN SYTUACYJNY**	Strona: 1

Zespół autorski:	Branża	Imię i nazwisko	nr. uprawnień	podpis
PROJEKTANT	DROGOWA	*mgr inż. Bogusław Lipiński*	PDL/033/PWOD/11	

Wąsosz, kwiecień 2014 rok — **skala:** 1:500